CONSAG CONSÓRCIO CONSTRUTOR PORTOCEM
ENGENHARIA | CS

CONSULTA TÉCNICA - CT / COMUNICAÇÃO DE MODIFICAÇÃO DE PROJETO - CMP

Nº:	UTPC-TPP-AFR-01-00-CI-DE-0017_14_F-CMP
Rev.	14F
Data:	29/06/2026
Folha:	1/2

☐ **CONSULTA TÉCNICA** ☒ **COMUNICAÇÃO DE MODIFICAÇÃO DE PROJETO**

Necessidade de Resposta: ☐ NORMAL (48h) ☐ URGENTE (24h) ☐ MÁQUINA PARADA (Imediato)

PROCEDIMENTO: TBARC-PEX-ENG-EX-GERA-GES-PT-0002 – CONSULTA TÉCNICA E MODIFICAÇÃO DE PROJETO

DISCIPLINA: CIVIL

ASSUNTO: DRENAGENS, ESGOTO SANITÁRIO E ENVELOPES ELÉTRICOS

MOTIVO: Caixa **BE1CG-TAP-40** locada fora das coordenadas de projeto.

LOCAL/ESTRUTURA: THERMAL POWER PLANT/ SISTEMA SUBTERRÂNEO

DOCUMENTO(S) DE REFERÊNCIA	REVISÃO
UTPC-TPP-AFR-01-00-CI-DE-0017	14_E

Descrição da Consulta/Comunicação:

Revisão 14_A – Adequação na locação dos postes.

Revisão 14_B – Inclusão do envelope 20UBU30 e adequação do afloramento dos envelopes dos detectores próximo ao skid de filtragem.

Revisão 14_C – Alteração da locação do afloramento do envelope 03A13 devido a interferência com o pedestal PED.49.

Revisão 14_D – Inclusão de envelopes para cabos de instrumentação dos compressores nas caixas **23UBS14** e **24UBS14**.

Revisão 14_E – Realocação dos postes **20PIL017, 20PIL018 E 20PIL027**.

Revisão 14_F – Substituição da caixa **BE1CG-TAP-40** pela caixa **BL1CC-TAP-41A** com nova locação.

Emitido por: Irânio Silva Irânio Silva	Data: 29/06/2026	Aprovado por: Sullivan Dantas Sullivan Dantas	Data: 29/06/2026

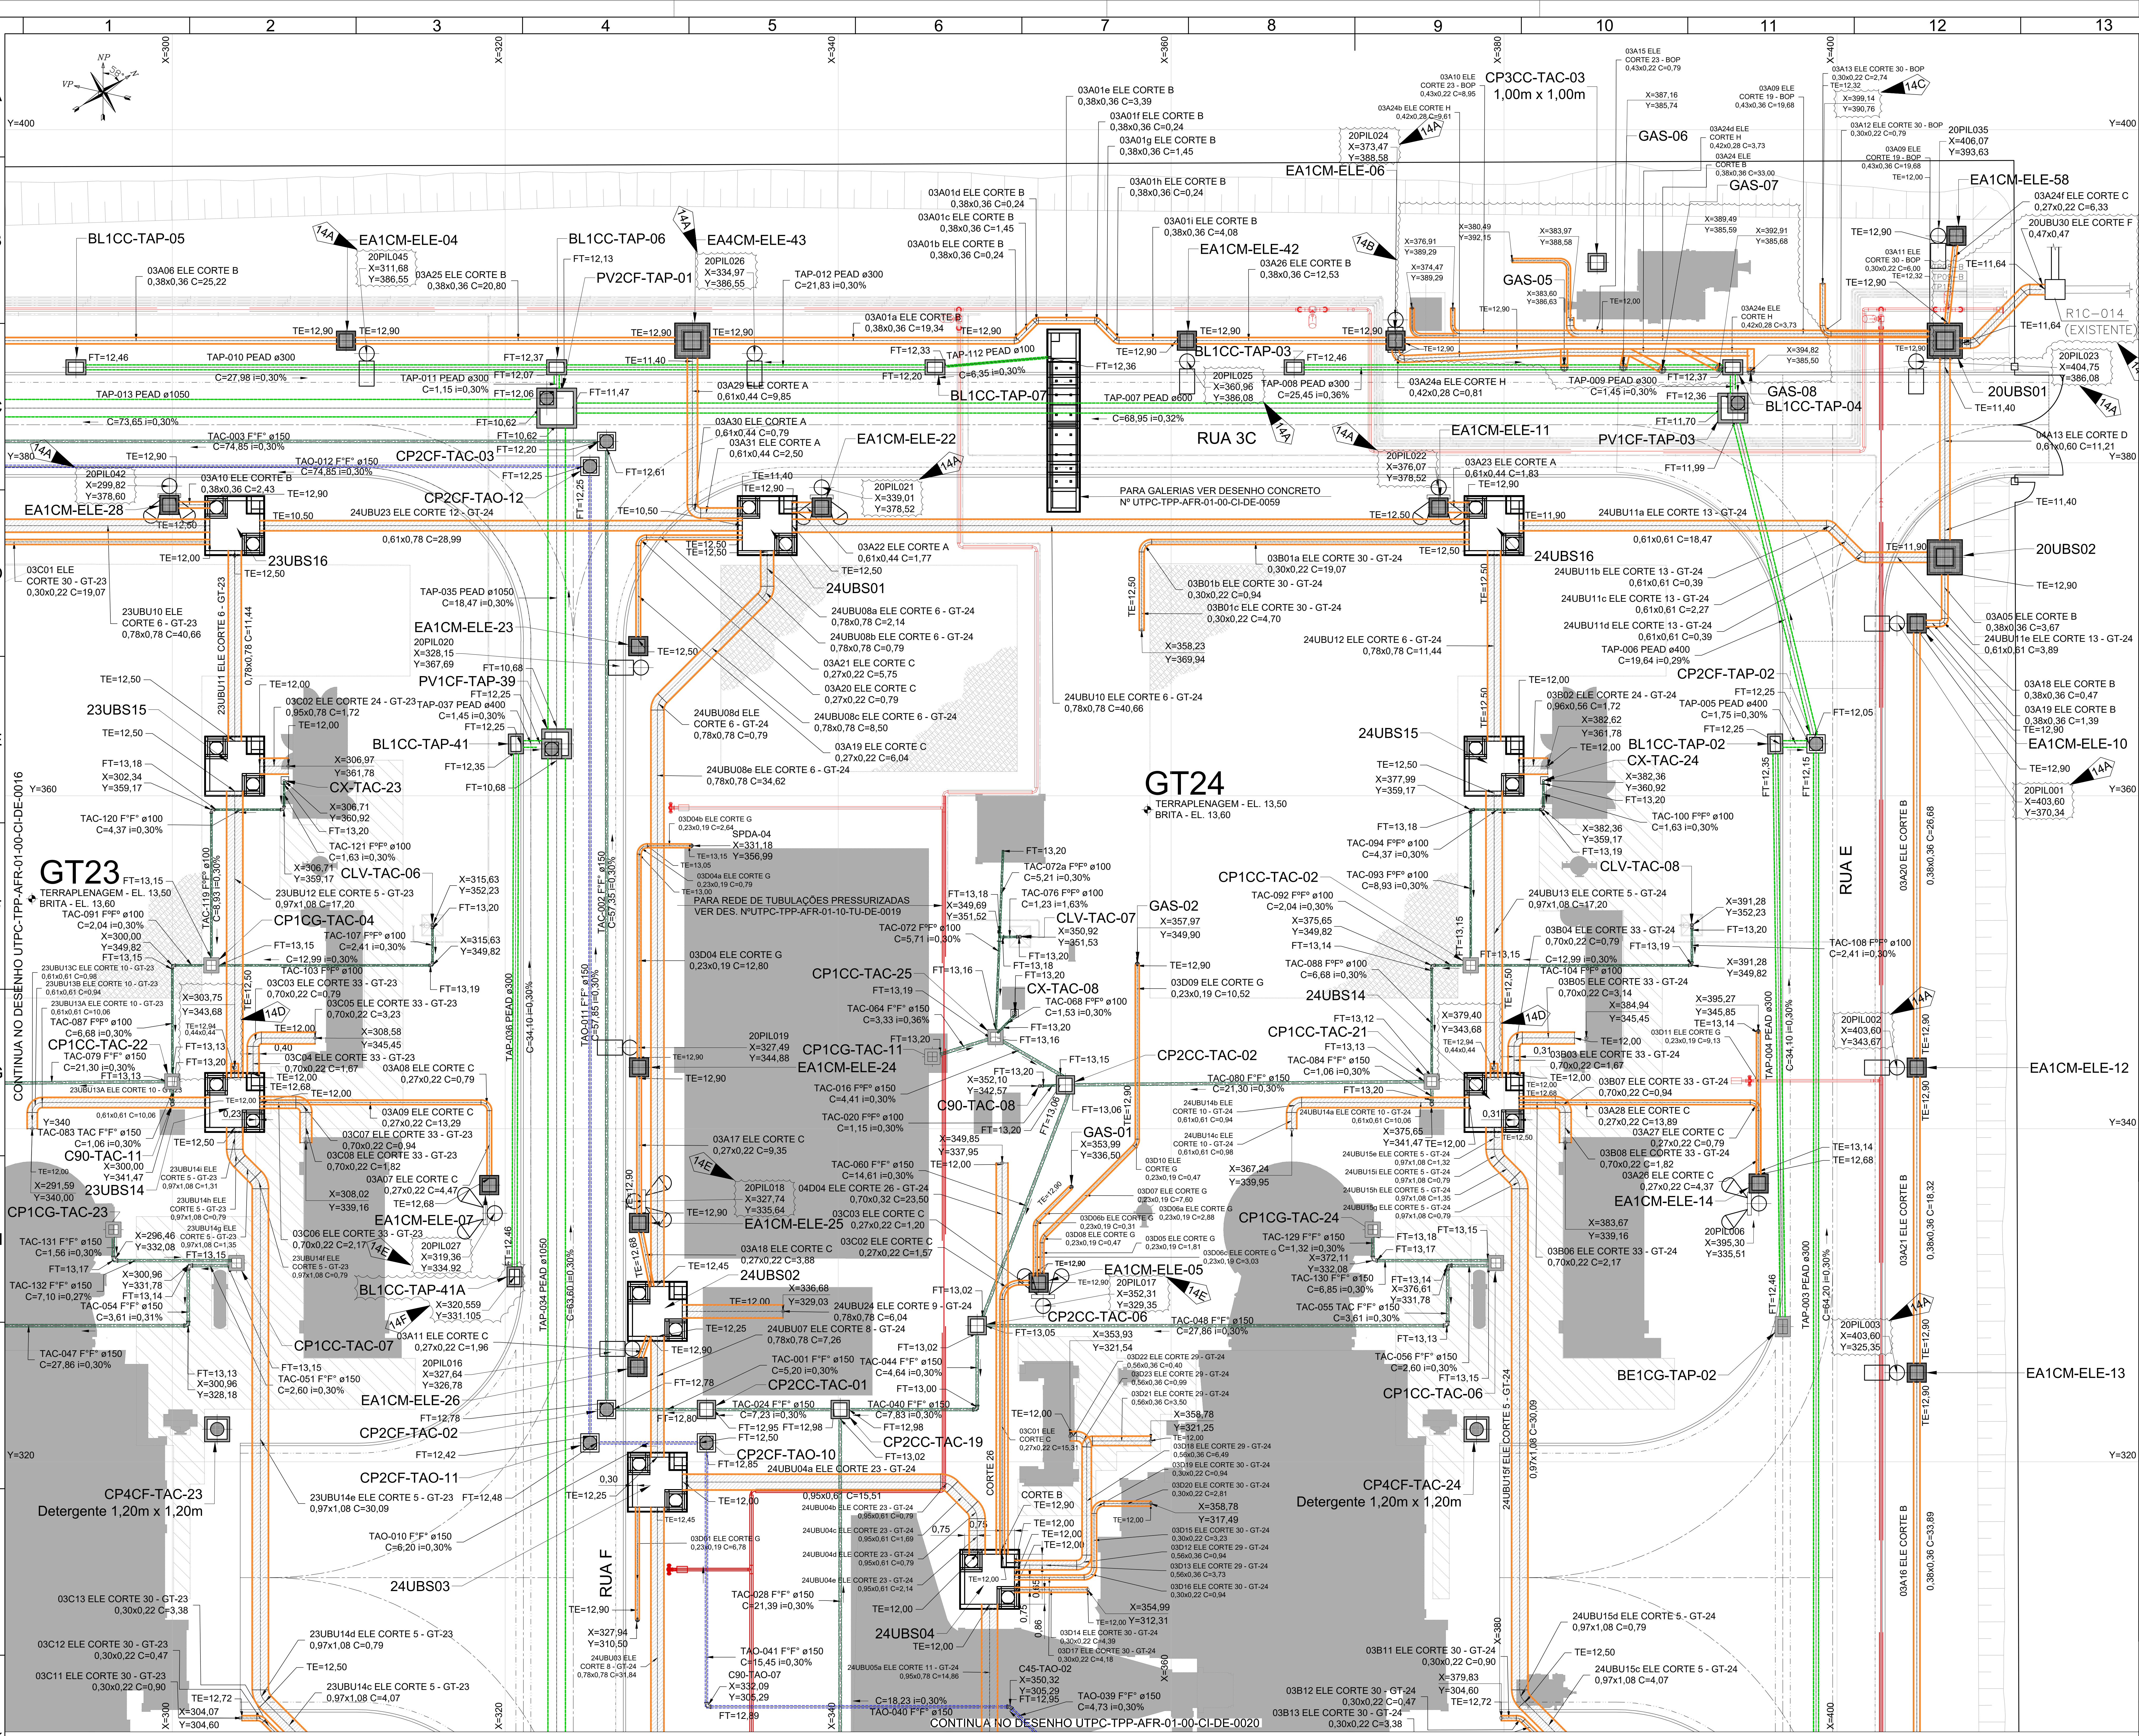

NOTAS / NOTES

1. DIMENSÕES, ELEVAÇÕES E COORDENADAS EM METRO, DIÂMETROS EM MILÍMETRO, SALVO INDICAÇÃO EM CONTRÁRIO;
2. DATUM DE REFERÊNCIA E CONVERSÃO DE COORDENADAS:
   SIRGAS 2000 UTM - ZONE 22S = E = 750.495,548; N = 9.828.326,603
   COORDENADAS DE PROJETO = X = 140,289; Y = 306,284
3. ANTES DO INÍCIO DAS OBRAS, AS COORDENADAS E ELEVAÇÕES DE PROJETO DEVERÃO SER CONFIRMADAS NO CAMPO;
4. PARA INSTALAÇÃO DE ELETRODUTOS EM CURVAS, RESPEITAR OS RAIOS MÍNIMOS DE CURVATURA SOLICITADOS PELO FABRICANTE;
5. A INSTALAÇÃO DOS POSTES SÓ PODERÁ SER FEITA APÓS A EXECUÇÃO DAS DEMAIS REDES ENTERRADAS;
6. O PROCEDIMENTO E SEQUÊNCIA DE EXECUÇÃO DOS SERVIÇOS DEVERÃO GARANTIR A INTEGRIDADE DE TODOS OS SISTEMAS SUBTERRÂNEOS JÁ EXECUTADOS;
7. EVENTUAIS DANOS CAUSADOS À SISTEMAS SUBTERRÂNEOS JÁ EXECUTADOS SERÃO DE RESPONSABILIDADE DA EXECUTORA DA OBRA, INDEPENDENTE DA(S) INTERFERÊNCIA(S) CONSTAR(EM) OU NÃO NOS DESENHOS DO PROJETO;
8. PARA AS TUBULAÇÕES EM PEAD ADS DEVERÁ SER GARANTIDO O RECOBRIMENTO DE NO MÍNIMO 0,60m;
9. PARA REDES PRESSURIZADAS VER DESENHO ESPECÍFICO DA TUBULAÇÃO UTPC-TPP-AFR-01-10-TU-DE-0019 - PIPING KEY PLANT.

REFERÊNCIAS GERAIS / GENERAL REFERENCES

1. UTPC-TPP-AFR-01-00-TU-DE-0001_R01 - GENERAL PLOT PLAN DRAWING
2. UTPC-TPP-CAG-00-00-CI-DE-5029 - TERRAPLANAGEM DO SITE - PLATÔ GTs NIVELADO EL.:13,50m
3. UTPC-TPP-AFR-01-00-EL-DE-0030_R00 - UNDERGROUND GERAL
4. UTPC-TPP-AFR-01-01-EL-DE-0022 - UNDERGROUND - GT21
5. UTPC-TPP-AFR-01-02-EL-DE-0022 - UNDERGROUND - GT22
6. UTPC-TPP-AFR-01-03-EL-DE-0022_R0A - UNDERGROUND - GT23
7. UTPC-TPP-AFR-01-04-EL-DE-0006_R0A - UNDERGROUND - GT24
8. UTPC-TPP-AFR-01-00-EL-DE-0005_R0A - ILUMINAÇÃO VIÁRIA - PLANTA E DETALHES
9. UTPC-TPP-AFR-01-00-CI-DE-0091 a 0094 - CONCRETO - FORMAS E ARMADURAS - MANHOLE
10. UTPC-TPP-AFR-01-10-TU-DE-0019 - PIPING
11. UTPC-TPP-AFR-01-00-CI-DE-0001 - ARRUAMENTO E PAVIMENTAÇÃO - PLANTA GERAL
12. UTPC-TPP-AFR-01-00-CI-ET-0002 - ESPECIFICAÇÃO TÉCNICA INFRAESTRUTURA
13. UTPC-TPP-AFR-01-00-CI-DE-0014 - SISTEMA SUBTERRÂNEO - PLANTA GERAL
14. UTPC-TPP-AFR-01-00-CI-CP-0001 - CRITÉRIO DE PROJETO
15. UTPC-TPP-AFR-01-00-CI-MC-0004 - MEMÓRIA DE CÁLCULO - DRENAGEM PLUVIAL
16. UTPC-TPP-AFR-01-00-CI-DE-0133 - SIST. SUB. - AMPLIAÇÕES INTERNAS - GT23, GT22 E GT21
17. UTPC-TPP-AFR-01-05-SM-DE-0001 - PLANTA DE SEGURANÇA - GT-21,GT-22, GT-23 E GT-24
18. UTPC-TPP-AFR-01-10-PR-MC-0003 - CALCULATION REPORT - WATERWASTE TREATMENT & DRAINAGE SYSTEM.

PENDÊNCIAS / PENDENCIES

~~INF-002 - DEFINIÇÃO DOS PONTOS DE DRENAGEM OLEOSA E CONTAMINADA E DO ENCAMINHAMENTO DOS ENVELOPES ELÉTRICOS INTERNOS DAS ILHAS DAS GTS~~;
~~INF-014 - DEFINIÇÃO DO POSICIONAMENTO E DIMENSÃO DO H2 CYLINDER STORAGE;~~
~~INF-015 - DEFINIÇÃO DO POSICIONAMENTO DAS FUNDAÇÕES DO PORTICO DA SUBESTAÇÃO E DEFINIÇÃO DO TAMANHO DE ENVELOPES DEVIDO SOLICITAÇÕES DA AUTOMAÇÃO;~~
~~INF-017 - POSICIONAMENTO DAS CAIXAS MANHOLES NAS ÁREAS DE MANUTENÇÃO E DEFINIÇÃO~~ DE ABERTURAS E ENTRADAS DE MANHOLES.
~~INF-020 - DESNÍVEL E AJUSTE DE RAMPAS NAS ENTRADAS DA UTE PORTOCEM BARCARENA~~
~~INF-022 - DEFINIÇÃO DO ENVELOPE DE ILUMINAÇÃO E SE AS CAIXAS 20UBS01 E 20UBS02 PODERÃO RECEBER OS TPS 08, 09 E 15 DE INSTRUMENTAÇÃO.~~
~~PEND. A - PROJETO DE ENVELOPES ELÉTRICOS DAS GTS 21 E 22 EM ELABORAÇÃO.~~
~~INF-023 - DEFINIÇÃO DO POSICIONAMENTO DO EQUIPAMENTO FIRE FIGHTING SYSTEM SKID (42) POR PARTE DA MPW, DEVIDO A INTERFERÊNCIA NOS MANHOLES 24UBS10 E 23UBS10 E POR CONSEQUÊNCIA NOS MANHOLES DAS GTS 21 E 22.~~
~~INF-031 - DEFINIÇÃO DOS ENVELOPES TPS 08, 09 E 15 DE INSTRUMENTAÇÃO E ROTA PARA INTERLIGAÇÃO DOS TPS.~~
~~INF-034 - AGUARDANDO DF DO TRANSFORMADOR AUXILIAR PARA POSICIONAMENTO DA TUBULAÇÃO DE DRENAGEM OLEOSA.~~

CONSAG CONSÓRCIO CONSTRUTOR PORTOCEM
ENGENHARIA | CS
AFC - APPROVED
FOR CONSTRUCTION

LOCALIZAÇÃO / LOCALIZATION

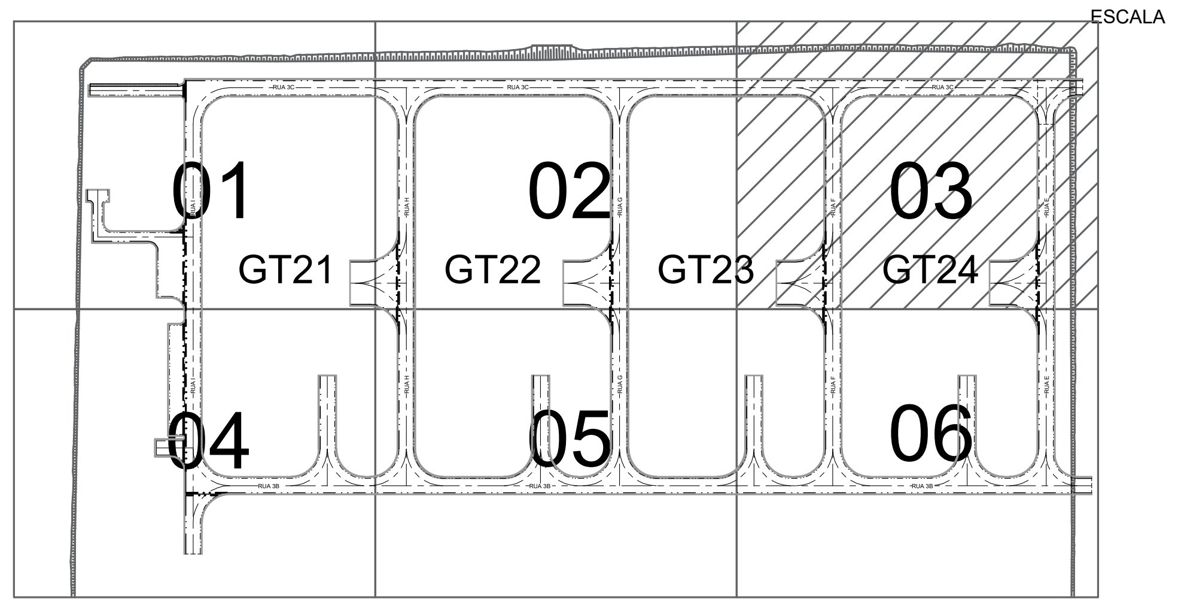

REV.	PE/IP	DESCRIÇÃO / DESCRIPTION	PROJ.	DES.	VER.	APR.	DATA
14F	G	REVISADO ONDE INDICADO	IRS	DDA	IRS	SSD	29/06/26
14E	G	REVISADO ONDE INDICADO	IRS	DDA	IRS	SSD	26/05/26
14D	G	REVISADO ONDE INDICADO	IRS	IRS	MJC	SSD	31/03/26
14C	G	REVISADO ONDE INDICADO	IRS	IRS	MJC	SSD	27/02/26
14B	G	REVISADO ONDE INDICADO	IRS	IRS	MJC	SSD	08/01/26
14A	G	REVISADO ONDE INDICADO	IRS	IRS	MJC	SSD	04/11/25
13	G	PARA CONSTRUÇÃO - ONDE INDICADO	JGV	JGV	BOV	KCB	08/09/25
00	C	PARA APROVAÇÃO	JGV	BJO	BOV	KCB	18/07/24

NewFortress energy | AFRY | CONSAG CONSÓRCIO CONSTRUTOR PORTOCEM ENGENHARIA | CS

Afry Número / Number
109004730-001-0100-Z06-0017

PROJETO / PROJECT
UTE PORTOCEM

PROJECT NUMBER
TBARC

MACRO ÁREA / MACRO AREA
THERMAL POWER PLANT

SUBÁREA / SUBAREA
GENERAL

TÍTULO DO DESENHO / DRAWING TITLE:
THERMAL POWER PLANT
SISTEMA SUBTERRÂNEO - DRENAGENS, ESGOTO SANITÁRIO E ENVELOPES ELÉTRICOS

RESP. TÉCNICO / TECH. RESP.
CASSIO H. X. DA SILVA

ENG.º.RESP.
5061740377/SP

Nº CLIENTE / CLIENT NUMBER
UTPC-TPP-AFR-01-00-CI-DE-0017_14_F-CMP

Nº CONTRATADA / CONTRACTED NUMBER
TBARC-DES-AFR-EX-GERA-CIV-PT-0017

ESCALA / SCALE
1:200

FOLHA / SHEET
03 DE 06

REV.
14F

A1

PE / IP - Propósito de Emissão / Issuance Purpose

A	Estudo ou Preliminar / Study or Preliminary	L	Como comprado / As purchased
B	Comentários / Comments	M	Fabricação / Fabrication
C	Aprovação / Approval	N	Certificado / Certified
D	Informação / Information	P	Como fabricado / As fabricated
E	Utilização / Use	Q	Como Construido / As built
F	Detalhamento / Detailing	R	Cancelado / Canceled
G	Construção / Construction	S	Registro / Record
H	Orçamento / Cotação / Bids		
J	Compra / Purchase		

SIMBOLOGIAS / SYMBOLOGIES:

- TAP REDE DE DRENAGEM PLUVIAL
- TAC REDE DE DRENAGEM CONTAMINADA
- TAO REDE DE DRENAGEM OLEOSA
- TES REDE DE ESGOTO SANITÁRIO POR GRAVIDADE
- REDE DE INCÊNDIO ENTERRADO
- ELE ENVELOPE ELÉTRICO - ENVOLTÓRIO EM AREIA
- ELE ENVELOPE ELÉTRICO - ENVOLTÓRIO EM CONCRETO

FT ELEVAÇÃO DO FUNDO DO TUBO
TE ELEVAÇÃO DO TOPO DE ENVELOPE
PEAD TUBO PEAD CORRUGADO COM INTERIOR LISO
PVCR TUBO DE PVC SÉRIE REFORÇADA
F°F° TUBO DE FERRO FUNDIDO

- POSTE DE ILUMINAÇAO - 11,00m
- POSTE DE ILUMINAÇAO - 18,00m
- CAIXA DE PASSAGEM COM BOCA DE LOBO - BL1CC
- CAIXA DE PASSAGEM COM BOCA DE LEÃO - BE1CG
- CAIXA DE PASSAGEM COM BOCA DE LEÃO - BE2CG
- CAIXA DE PASSAGEM - CP2CC
- CAIXA DE PASSAGEM - CP2CF
- CAIXA DE PASSAGEM - CP3CF
- CAIXA DE PASSAGEM - CP4CF
- CAIXA DE PASSAGEM PARA ELÉTRICA - EA1CM
- CAIXA DE PASSAGEM PARA ELÉTRICA - EA2CM
- POÇO DE VISITA - PV1CF
- POÇO DE VISITA - PV2CF
- POÇO DE VISITA - PV3CF
- CAIXA ELÉTRICA - MANHOLE
- AMEBA DE REVISÃO
- AMEBA DE HOLD - PENDÊNCIAS

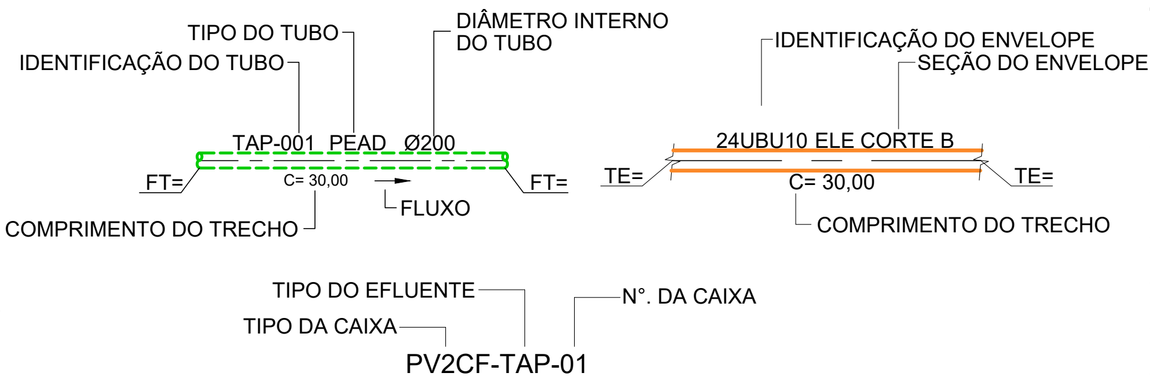

PLOTAGEM	
COR	ESP.
1	0.13
2	0.18
3	0.25
4	0.35
5	0.50
6	0.70
7	1,00