| CONSAG CONSÓRCIO CONSTRUTOR PORTOCEM ENGENHARIA \| CS | **CONSULTA TÉCNICA - CT / COMUNICAÇÃO DE MODIFICAÇÃO DE PROJETO - CMP** | Nº: | UTPC-TPP-AFR-01-00-CI-DE-0020_15_A-CMP |
|---|---|---|---|
| | | Rev. | 15A |
| | | Data: | 03/11/2025 |
| | | Folha: | 1/2 |

| | | | |
|---|---|---|---|
| ☐ | **CONSULTA TÉCNICA** | X | **COMUNICAÇÃO DE MODIFICAÇÃO DE PROJETO** |

Necessidade de Resposta: ☐ NORMAL (48h) ☐ URGENTE (24h) ☐ MÁQUINA PARADA (Imediato)

( ) Necessário implementar metodologia de engenharia ( ) Necessário implementar metodologia de campo

**PROCEDIMENTO:** TBARC-PEX-ENG-EX-GERA-GES-PT-0002 – CONSULTA TÉCNICA E MODIFICAÇÃO DE PROJETO

**DISCIPLINA:** CIVIL

**ASSUNTO:** DRENAGENS, ESGOTO SANITÁRIO E ENVELOPES ELÉTRICOS

**LOCAL/ESTRUTURA:** THERMAL POWER PLANT/ SISTEMA SUBTERRÂNEO

| **DOCUMENTO(S) DE REFERÊNCIA** | **REVISÃO** |
|---|---|
| UTPC-TPP-AFR-01-00-CI-DE-0020 | 14 |

**Descrição da Consulta/Comunicação:**

**Revisão 01_A –** Adequação na locação dos postes.

| Emitido por: Marcondes Carvalho | Data: | Aprovado por: Sullivan Dantas | Data: |
|---|---|---|---|
| Marcondes Carvalho | 03/11/2025 | SULLIVAN DANTAS | 03/11/2025 |

AMPLIAÇÃO - 1 - VER DES.
Nº. UTPC-TPP-AFR-01-00-CI-DE-0133

AMPLIAÇÃO - 2 - VER DES.
Nº. UTPC-TPP-AFR-01-00-CI-DE-0022

CONTINUA NO DESENHO UTPC-TPP-AFR-01-00-CI-DE-0017

CONTINUA NO DESENHO UTPC-TPP-AFR-01-00-CI-DE-0019

GT23
TERRAPLENAGEM - EL. 13,50
BRITA - EL. 13,60

GT24
TERRAPLENAGEM - EL. 13,50
BRITA - EL. 13,60

RUA F

RUA E

RUA 3B

SUBESTAÇÃO

CONECTAR COM PIT DE DRENAGEM TRAFO AUXILIAR

CERCA SUBESTAÇÃO

INTERLIGAÇÃO COM DRENAGEM PLUVIAL DA SUBESTAÇÃO

## NOTAS / NOTES

1. DIMENSÕES, ELEVAÇÕES E COORDENADAS EM METRO, SALVO INDICAÇÃO EM CONTRÁRIO;
2. DATUM DE REFERÊNCIA E CONVERÇÃO DE COORDENADAS: SIRGAS 2000 UTM - ZONE 22S = E = 750.495,548; N = 9.828.326,603 COORDENADAS DE PROJETO = X = 140,289; Y = 306,284
3. ANTES DO INÍCIO DAS OBRAS, AS COORDENADAS E ELEVAÇÕES DE PROJETO DEVERÃO SER CONFIRMADAS NO CAMPO;
4. PARA INSTALAÇÃO DE ELETRODUTOS EM CURVAS, RESPEITAR OS RAIOS MÍNIMOS DE CURVATURA SOLICITADOS PELO FABRICANTE;
5. A INSTALAÇÃO DOS POSTES SÓ PODERÁ SER FEITA APÓS A EXECUÇÃO DAS DEMAIS REDES ENTERRADAS;
6. O PROCEDIMENTO E SEQUÊNCIA DE EXECUÇÃO DOS SERVIÇOS DEVERÃO GARANTIR A INTEGRIDADE DE TODOS OS SISTEMAS SUBTERRÂNEOS JÁ EXECUTADOS;
7. EVENTUAIS DANOS CAUSADOS À SISTEMAS SUBTERRÂNEOS JÁ EXECUTADOS SERÃO DE RESPONSABILIDADE DA EXECUTORA DA OBRA, INDEPENDENTE DA(S) INTERFERÊNCIA(S) CONSTAR(EM) OU NÃO NOS DESENHOS DO PROJETO;
8. PARA AS TUBULAÇÕES EM PEAD ADS DEVERÁ SER GARANTIDO O RECOBRIMENTO DE NO MÍNIMO 0,60m;
9. PARA AS REDES PRESSURIZADAS VER DESENHO ESPECÍFICO DA TUBULAÇÃO UTPC-TPP-AFR-01-10-TU-DE-0019.

## REFERÊNCIAS GERAIS / GENERAL REFERENCES

1. UTPC-TPP-AFR-01-00-TU-DE-0001_R01 - GENERAL PLOT PLAN DRAWING
2. UTPC-TPP-CAG-00-00-CI-DE-5029 - TERRAPLANAGEM DO SITE - PLATÔ GTs NIVELADO EL.:13,50m
3. UTPC-TPP-AFR-01-00-EL-DE-0030_R00 - UNDERGROUND GERAL
4. UTPC-TPP-AFR-01-01-EL-DE-0022 - UNDERGROUND - GT21
5. UTPC-TPP-AFR-01-02-EL-DE-0022 - UNDERGROUND - GT22
6. UTPC-TPP-AFR-01-03-EL-DE-0022_R0A - UNDERGROUND - GT23
7. UTPC-TPP-AFR-01-04-EL-DE-0006_R0A - UNDERGROUND - GT24
8. UTPC-TPP-AFR-01-00-EL-DE-0005_R0A - ILUMINAÇÃO VIÁRIA - PLANTA E DETALHES
9. UTPC-TPP-AFR-01-00-CI-DE-0091 a 0094 - CONCRETO - FORMAS E ARMADURAS - MANHOLE
10. UTPC-TPP-AFR-01-10-TU-DE-0019 - PIPING
11. UTPC-TPP-AFR-01-00-CI-DE-0001 - ARRUAMENTO E PAVIMENTAÇÃO - PLANTA GERAL
12. UTPC-TPP-AFR-01-00-CI-ET-0002 - ESPECIFICAÇÃO TÉCNICA INFRAESTRUTURA
13. UTPC-TPP-AFR-01-00-CI-DE-0014 - SISTEMA SUBTERRÂNEO - PLANTA GERAL
14. UTPC-TPP-AFR-01-00-CI-CP-0001 - CRITÉRIO DE PROJETO
15. UTPC-TPP-AFR-01-00-CI-MC-0004 - MEMÓRIA DE CÁLCULO - DRENAGEM PLUVIAL
16. UTPC-TPP-AFR-01-00-CI-DE-0133 - SIST. SUB. - AMPLIAÇÕES INTERNAS - GT23, GT22 E GT21
17. UTPC-TPP-AFR-01-05-SM-DE-0001 - PLANTA DE SEGURANÇA - GT-21,GT-22, GT-23 E GT-24
18. UTPC-TPP-AFR-01-10-PR-MC-0003 - CALCULATION REPORT - WATERWASTE TREATMENT & DRAINAGE SYSTEM.


## PENDÊNCIAS / PENDENCIES

~~INF-002 - DEFINIÇÃO DOS PONTOS DE DRENAGEM OLEOSA E CONTAMINADA E DO ENCAMINHAMENTO DOS ENVELOPES ELÉTRICOS INTERNOS DAS ILHAS DAS GTS;~~
~~INF-014 - DEFINIÇÃO DO POSICIONAMENTO E DIMENSÃO DO H2 CYLINDER STORAGE;~~
~~INF-015 - DEFINIÇÃO DO POSICIONAMENTO DAS FUNDAÇÕES DO PORTICO DA SUBESTAÇÃO E DEFINIÇÃO DO TAMANHO DE ENVELOPES DEVIDO SOLICITAÇÕES DA AUTOMAÇÃO;~~
~~INF-017 - POSICIONAMENTO DAS CAIXAS MANHOLES NAS ÁREAS DE MANUTENÇÃO E DEFINIÇÃO DE ABERTURAS E ENTRADAS DE MANHOLES;~~
~~INF-020 - DESNÍVEL E AJUSTE DE RAMPAS NAS ENTRADAS DA UTE PORTOCEM BARCARENA~~
~~INF-022 - DEFINIÇÃO DO ENVELOPE DE ILUMINAÇÃO E SE AS CAIXAS 20UBS01 E 20UBS02 PODERÃO RECEBER OS TPS 08, 09 E 15 DE INSTRUMENTAÇÃO;~~
~~PEND. A - PROJETO DE ENVELOPES ELÉTRICOS DAS GTS 21 E 22 EM ELABORAÇÃO.~~
~~INF-023 - DEFINIÇÃO DO POSICIONAMENTO DO EQUIPAMENTO FIRE FIGHTING SYSTEM SKID (42) POR PARTE DA MPW. DEVIDO A INTERFERÊNCIA NOS MANHOLES 24UBS10 E 23UBS10 E POR CONSEQUÊNCIA NOS MANHOLES DAS GTS 21 E 22.~~
~~INF-031 - DEFINIÇÃO DOS ENVELOPES TPS 08, 09 E 15 DE INSTRUMENTAÇÃO E MO PARA INTERLIGAÇÃO DOS TPS.~~
~~INF-34 - AGUARDANDO DF DO TRANSFORMADOR AUXILIAR PARA POSICIONAMENTO DA TUBULAÇÃO DE DRENAGEM OLEOSA.~~

CONSAG | CONSÓRCIO CONSTRUTOR PORTOCEM
ENGENHARIA | CS

AFC - APPROVED FOR CONSTRUCTION

## LOCALIZAÇÃO / LOCALIZATION

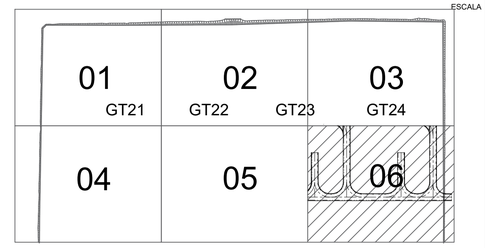


| REV. | PE/IP | DESCRIÇÃO / DESCRIPTION | PROJ. | DES. | VER. | APR. | DATA |
|---|---|---|---|---|---|---|---|
| 15A | G | REVISADO ONDE INDICADO | IRS | IRS | MJC | SSD | 03/11/25 |
| 14 | G | PARA CONSTRUÇÃO - ONDE INDICADO | JGV | JGV | BOV | KCB | 08/09/25 |
| 13 | G | PARA CONSTRUÇÃO - ONDE INDICADO | JGV | JGV | BOV | KCB | 09/04/25 |
| 12 | G | PARA CONSTRUÇÃO - ONDE INDICADO | JGV | JGV | BOV | KCB | 02/04/25 |
| 11 | G | PARA CONSTRUÇÃO - ONDE INDICADO | JGV | JGV | BOV | KCB | 03/02/25 |
| 10 | G | PARA CONSTRUÇÃO - ONDE INDICADO | JGV | JGV | BOV | KCB | 14/01/25 |
| 00 | C | PARA APROVAÇÃO | JGV | BJO | BOV | KCB | 19/07/24 |

NewFortress energy | AFRY | CONSAG CONSÓRCIO CONSTRUTOR PORTOCEM ENGENHARIA | CS

Afry Número / Number
109004730-001-0100-Z06-0020

PROJETO / PROJECT
UTE PORTOCEM

PROJECT NUMBER
TBARC

MACRO ÁREA / MACRO AREA
THERMAL POWER PLANT

SUBÁREA / SUBAREA
GENERAL

TÍTULO DO DESENHO / DRAWING TITLE:
THERMAL POWER PLANT
SISTEMA SUBTERRÂNEO - DRENAGENS, ESGOTO SANITÁRIO E ENVELOPES ELÉTRICOS

RESP. TÉCNICO / TECH. RESP.
CASSIO H. X. DA SILVA

ENG.º RESP.
5061740377/SP

Nº CLIENTE / CLIENT NUMBER
UTPC-TPP-AFR-01-00-CI-DE-0020_15_A-CMP

Nº CONTRATADA / CONTRACTED NUMBER
TBARC-DES-AFR-EX-GERA-CIV-PT-0020

ESCALA / SCALE
1:200

FOLHA / SHEET
06 DE 06

REV.
15A

SIMBOLOGIAS / SYMBOLOGIES:


- TAP — REDE DE DRENAGEM PLUVIAL
- TAC — REDE DE DRENAGEM CONTAMINADA
- TAO — REDE DE DRENAGEM OLEOSA
- TES — REDE DE ESGOTO SANITÁRIO POR GRAVIDADE
- REDE DE INCÊNDIO ENTERRADO
- ELE — ENVELOPE ELÉTRICO - ENVOLTÓRIO EM AREIA
- ELE — ENVELOPE ELÉTRICO - ENVOLTÓRIO EM CONCRETO

- FT — ELEVAÇÃO DO FUNDO DO TUBO
- TE — ELEVAÇÃO DO TOPO DE ENVELOPE
- PEAD — TUBO PEAD CORRUGADO COM INTERIOR LISO
- PVCR — TUBO DE PVC SÉRIE REFORÇADA
- F°F° — TUBO DE FERRO FUNDIDO
- POSTE DE ILUMINAÇAO - 11,00m
- POSTE DE ILUMINAÇAO - 18,00m

- CAIXA DE PASSAGEM COM BOCA DE LOBO - BL1CC
- CAIXA DE PASSAGEM COM BOCA DE LEÃO - BE1CG
- CAIXA DE PASSAGEM COM BOCA DE LEÃO - BE2CG
- CAIXA DE PASSAGEM - CP2CC
- CAIXA DE PASSAGEM - CP2CF
- CAIXA DE PASSAGEM - CP3CF
- CAIXA DE PASSAGEM - CP4CF

- CAIXA DE PASSAGEM PARA ELÉTRICA - EA1CM
- CAIXA DE PASSAGEM PARA ELÉTRICA - EA2CM
- POÇO DE VISITA - PV1CF
- POÇO DE VISITA - PV2CF
- POÇO DE VISITA - PV3CF
- CAIXA ELÉTRICA - MANHOLE

- AMEBA DE REVISÃO
- AMEBA DE HOLD - PENDÊNCIAS

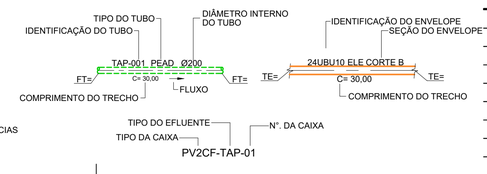


PE / IP - Propósito de Emissão / Issuance Purpose

| | | | |
|---|---|---|---|
| A | Estudo ou Preliminar / Study or Preliminary | L | Como comprado / As purchased |
| B | Comentários / Comments | M | Fabricação / Fabrication |
| C | Aprovação / Approval | N | Certificado / Certified |
| D | Informação / Information | P | Como fabricado / As fabricated |
| E | Utilização / Use | Q | Como Construido / As built |
| F | Detalhamento / Detailing | R | Cancelado / Canceled |
| G | Construção / Construction | S | Registro / Record |
| H | Orçamento / Cotação / Bids | | |
| J | Compra / Purchase | | |

| PLOTAGEM | |
|---|---|
| COR | ESP. |
| 1 | 0,13 |
| 2 | 0,18 |
| 3 | 0,25 |
| 4 | 0,35 |
| 5 | 0,50 |
| 6 | 0,70 |
| 7 | 1,00 |